


Dokumentacja
powykonawcza

Bud. A - PARTER 1:100 Projekt modernizacji


| | |
|---------------------|-------------|
| 15. | Poczekalnia |
| 67,9 m ² | Gres |

KIEROWNIK BUDOWY
Stanisław Zawartka
Uprawnienia Nr 18/KI/74 i 10/84
S.O.I.I.B. - SWK/BO/0950/01
tel. 502 307 875

INSPEKTOR NADZORU
mgr inż. Kazimierz Zawieszka
upr. bud. nr 6/34

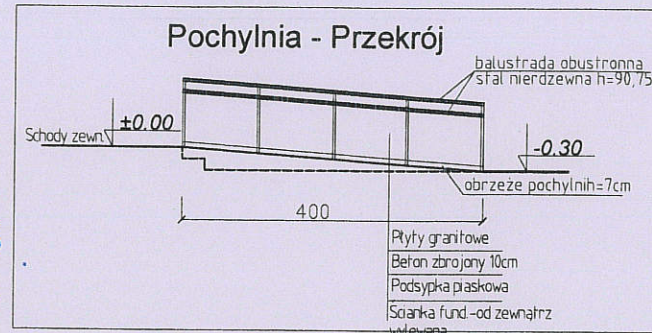

| BIURO PRACY - Parter- Zestawienie pomieszczeń | | | |
|---|------------------------|---------------------|-----------|
| Nr pomieszczenia | Funkcja pomieszczenia | Pow. m ² | Posadzka |
| 1 | CAS - doradcy zawodowi | 42,2 | Tarkett |
| 2 | Pokój biurowy | 8,0 | GRES b.z. |
| 3 | hall wejściowy | 20,5 | GRES |
| 4 | EŚ - cudzoziemcy | 12,9 | GRES b.z. |
| 5 | WC - M | 5,8 | GRES |
| 6 | WC - D(nps) | 7,5 | GRES |
| 7 | EŚ - Kierownik | 10,8 | Tarkett |
| 8 | Poczekalnia | 8,9 | GRES |
| 9 | Korytarz | 37,5 | GRES |
| 10 | EŚ - Ewidencja obsługi | 15,0 | Tarkett |
| 11 | Poczekalnia | 12,5 | GRES |
| 12 | Rejestracja | 18,6 | Tarkett |
| 13 | Składnica akt | 66,3 | Tarkett |
| 14 | PP - Pośrednicy pracy | 28,2 | Tarkett |
| 15 | Poczekalnia | 67,9 | GRES |
| Razem | | 362,6 | |

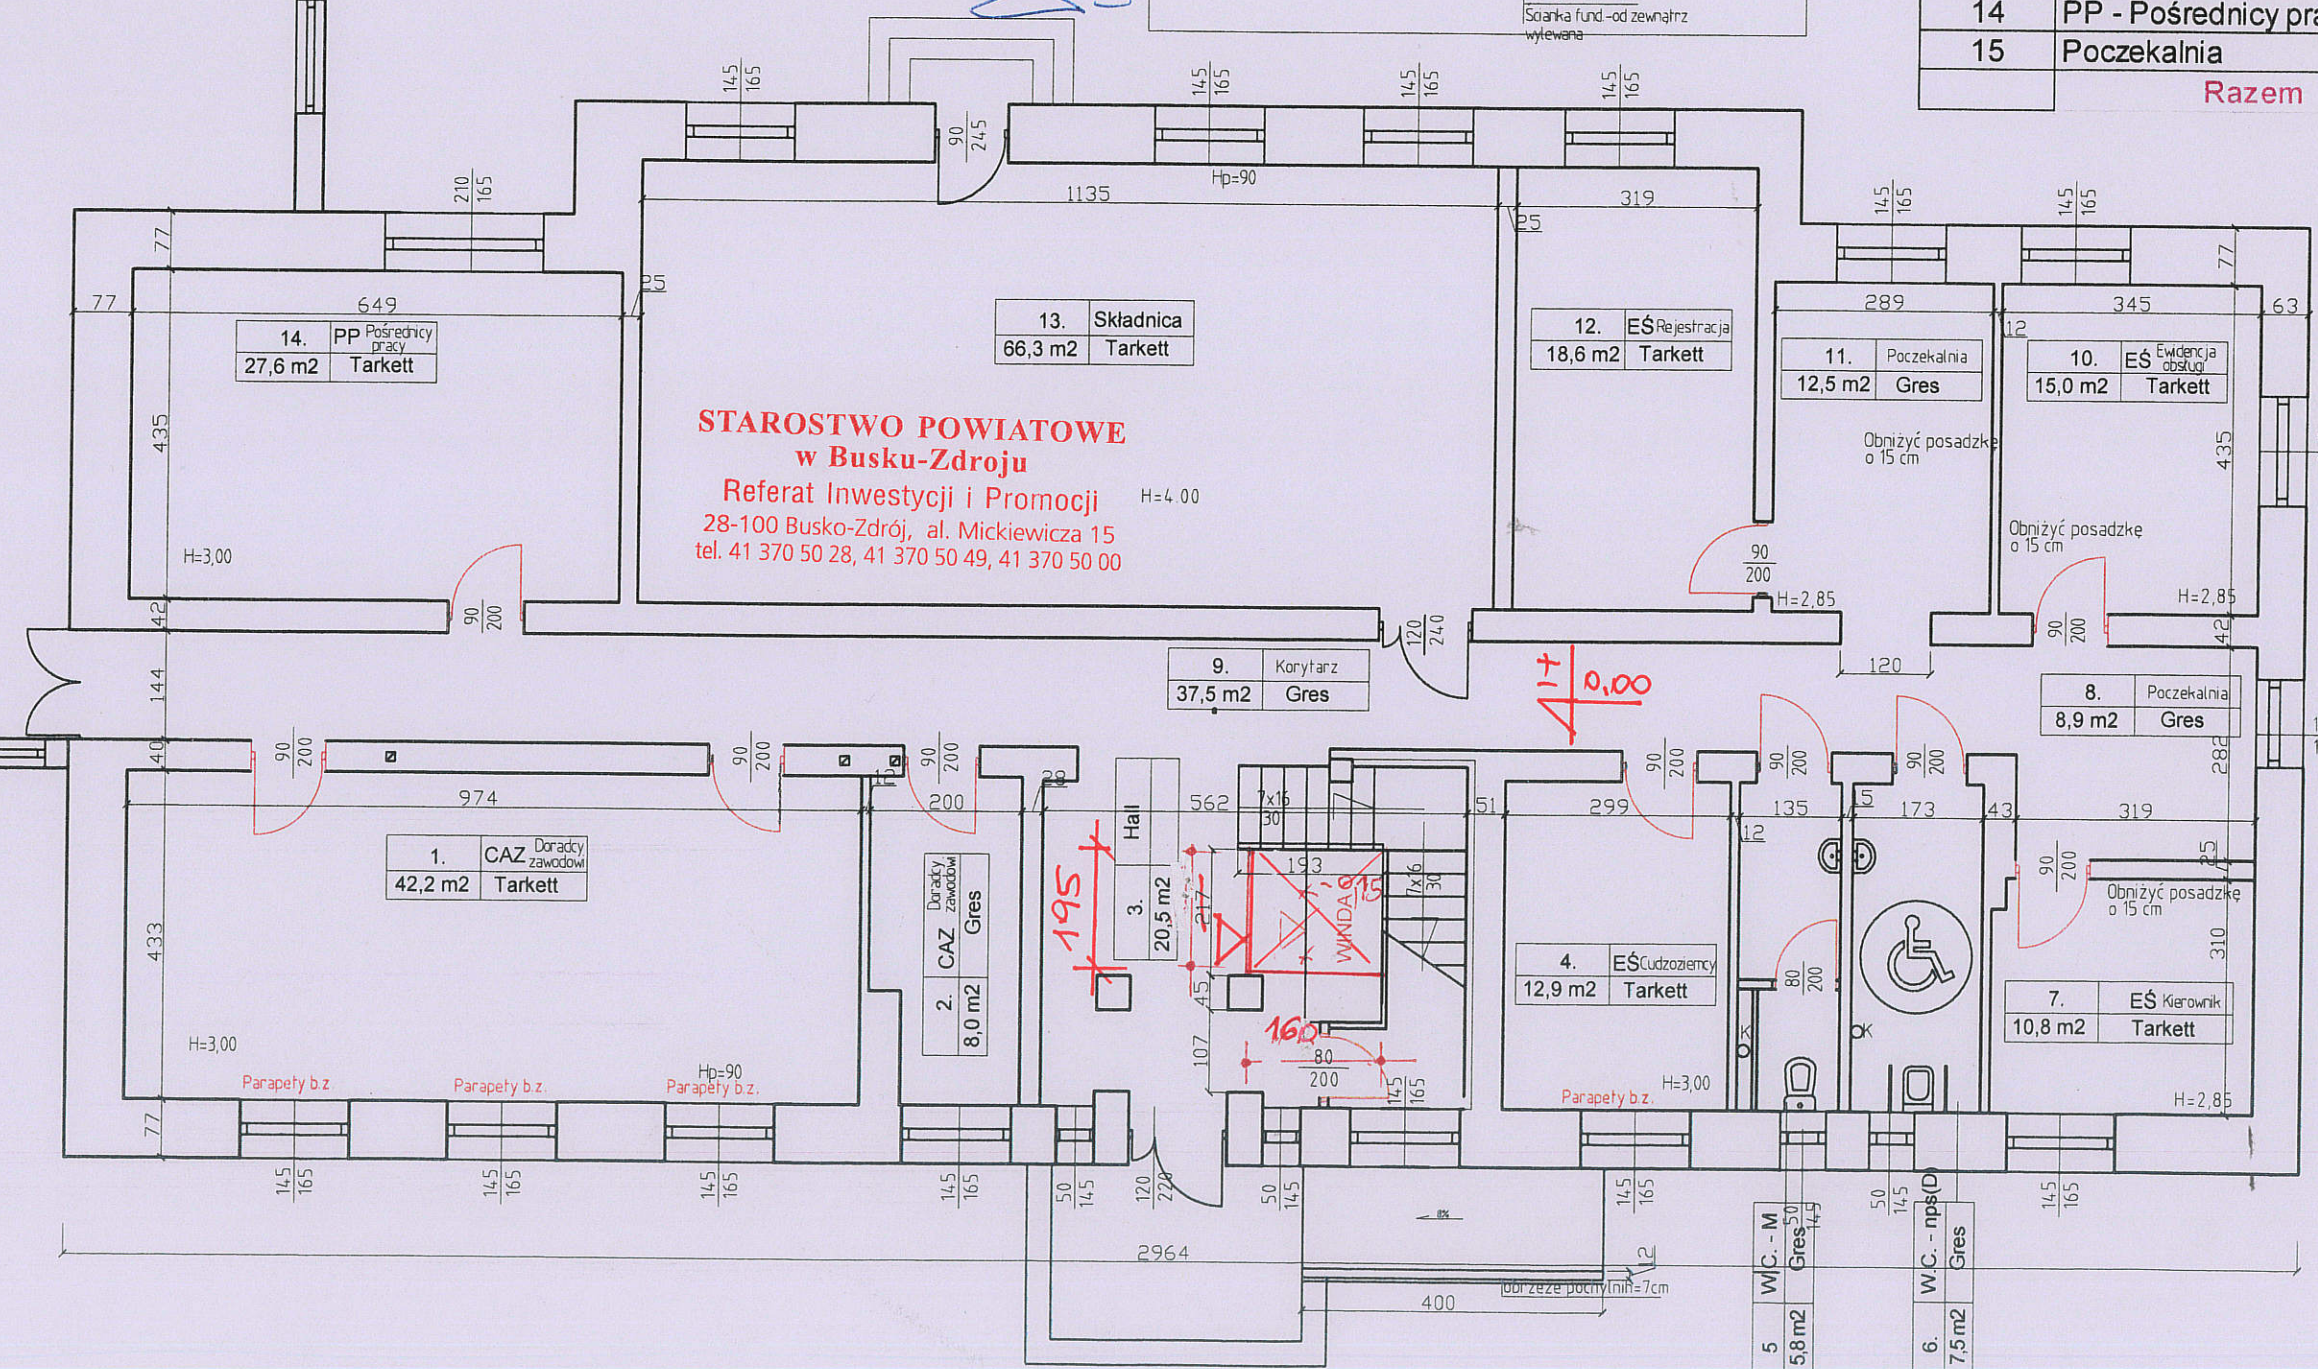

**STAROSTWO POWIATOWE
w Busku-Zdroju**
Referat Inwestycji i Promocji H=4,00
28-100 Busko-Zdrój, al. Mickiewicza 15
tel. 41 370 50 28, 41 370 50 49, 41 370 50 00

*Wykonanie zgodne
na zamówienie*

| | | | | |
|---|--|---|----------------------------|--------------|
| BIURO ULUG. TECHNICZNYCH BUDOWNICTWA 28-100 Busko Zdrój ul. B. Prusa 21 Imię i nazwisko / Upr. | INWESTOR: POWIAT BUSKI 28-136 Busko Zdrój al. Mickiewicza 15 | Obiekt: Adaptacja i modernizacja pomieszczeń ZSTO w Busku Zdroju nr ew. dz. 73/11 na potrzeby Powiatowego Urzędu Pracy | SKALA 1:100 | NR RYS. 5 |
| | Podpis | TYTUŁ RYSUNKU: RZUT Parteru Projekt modernizacji | Data oprac. 09. 2022 r. | |